


Województwo: małopolskie
Powiat: nowotarski
Jedn. ewid.: 121103_2 Czarny Dunajec
Obreń: 0003 Czarny Dunajec
Dz. ewid. nr: 4030/41, 4031/10, 4119/8, 4119/5
Układ współrzędnych: 2000/T
Układ wysokościowy: Kransztadt 86
ark. mapy: 7.111.10.04.2.2
GK.6640.6839.2018

MAPA Z INWENTARYZACJI sieci energetycznej SKALA 1:500

1. Niniejsza mapa przedstawia przebieg sieci energetycznej od mufy kablowej, znajdującej się na dz. ewid. nr 4030/41 do szafki pomiarowej znajdującej się na dz. ewid. nr 4119/5.
2. Kolorem zielonym skartowano przebieg granic ewidencyjnych, numery działek ewidencyjnych, kontury użytków gruntowych oraz ich oznaczenia użytków gruntowych na podstawie zbioru danych bazy danych EGIB.
3. Granice te nie mogą służyć do celów rozgraniczeniowych.
4. Kolorem czerwonym skartowano zinventaryzowaną sieć energetyczną.

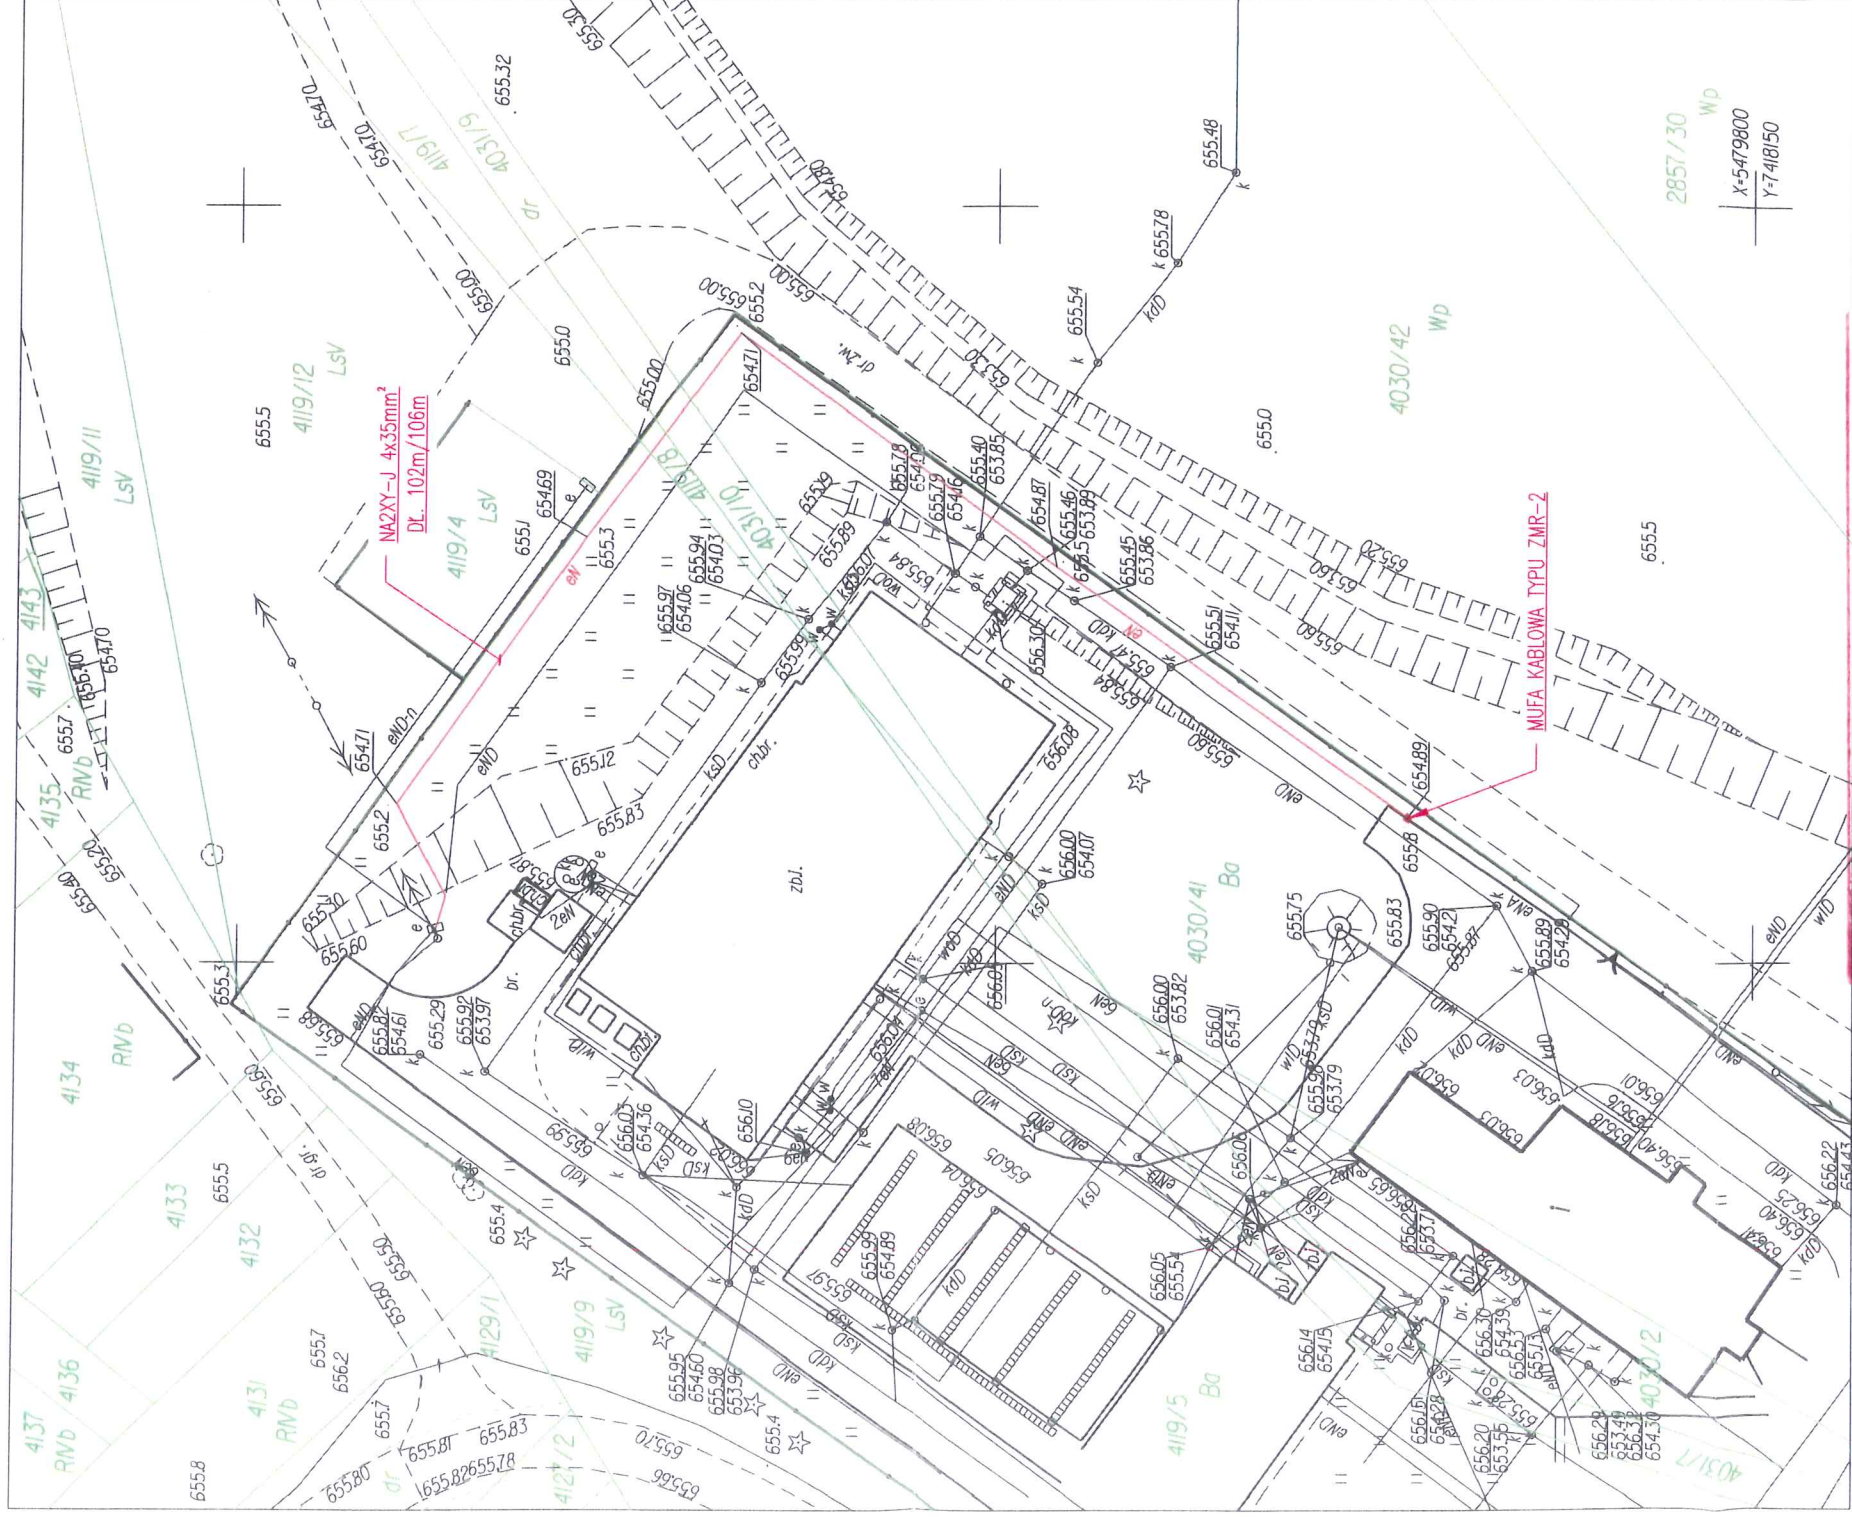

Powinno się, że niniejszy dokument został opracowany...

w wyniku prac geodezyjnych i kartograficznych,
których rezultaty zawiera operat techniczny
wpisany do ewidencji materiałów państwowego zasobu

geodezyjnego i kartograficznego

Starosta Nowotarski

ul. Bolesława Wstydiwego 14

34-400 Nowy Targ

P.1211 2019 1.0.8.9

Identyfikator ewidencyjny materiału zasobu - operatu technicznego

07.03.2019

Data wpisania operatu technicznego do ewidencji materiałów zasobu

Z up. Starosta Nowotarski

Imię, nazwisko i podpis osoby pełniącej organ

STAROSTA GEODETA

w Wydziale Geodezji, Kartografii i Topografii

horyzont
Usługi Geodezyjne
34-700 Rabka - Zdrój, ul. Na Banie 14B
tel. 609993260, www.geodezja-horyzont.pl
NIP 735-282-36-90, REGON 121324520

Wykonawca prac geodezyjnych
Usługi Geodezyjne Horyzont
inż. Jakub Niziolek

Zamówienie nr...
Rabka-Zdrój, dnia...

Kierownik prac geodezyjnych
mgr inż. Rafał Hajdyla

Nr upr. 17843