

Woj.: małopolskie
Powiat: nowotarski
Gmina: 121106_2 Krościenko nad Dunajcem
Obręb: 121106_2.0003 Krościenko nad Dunajcem
Arkusz mapy 2000/21: 7.11.15.04.4.2
Arkusz mapy układ lok. iny: 10-c-2; 10-d-2

MAPA Z INWENTARYZACJI POWYKONAWCZEJ SKALA 1:500 Arkusz 1/2

powstała na podstawie istniejącej mapy sył-wys w skali 1:500

Układ: 2000/21; Kronsztadt 86
KERG: 4382/166/2012
ODGIK: 6640.4987/2012
Mapa aktualna na dzień: 05.12.2012r.

dlugość sieci ks400 - 110.15m
dlugość sieci ks300 - 4.00m
dlugość sieci ks200 - 62.15m
dlugość sieci ks160 - 8.35m
dlugość sieci ks160 PHD tłoczny - 7.1

ilość studni fi 2000 - 1szt.
ilość studni fi 1500 - 1szt.
ilość studni fi 1200 - 6szt.
ilość studni fi 1000 - 1szt.
ilość studni fi 425 - 3szt.

OBJAŚNIENIA

OBIEKTY PODLEGAJĄCE MODERNIZACJI

1. wiaty ze studnią z kratą hakową i pompownią ścieków
przebudowa wiaty i przelewu burzowego
3. zbiorniki piaskownika i reaktorów biologicznych
na selekto i reaktory biologiczne (reaktory wielofunkcyjne SBR)
4. studnia pomiarowa ścieków oczyszczonych
5. stacja dmuchaw na rozdzielnię
6. komora stabilizacji na zbiornik retencyjny z pompownią
7. wiaty zbiornika PIX na stanowisko agregatu prądotwórczego
9. studnia pomiarowa przelewu burzowego
10. budynek techniczno-socjalny
10.1. przebudowa części socjalnej
10.2. przebudowa pomieszczenia rozdzielni i agregatu
na sterownię z węzłem WC
10.3. przebudowa wiaty - wyodrębnienie stacji dmuchaw

OBIEKTY NOWOPROJEKTOWANE


- A. budynek techniczny piaskownika i stacji dmuchaw
- B. komory stabilizacji osadu

OBIEKTY PRZEZNACZONE DO ROZBIÓRKI

2. kraty schodkowa
11. biofiltr

OBIEKTY BEZ ZMIAN

8. stacja zlewca

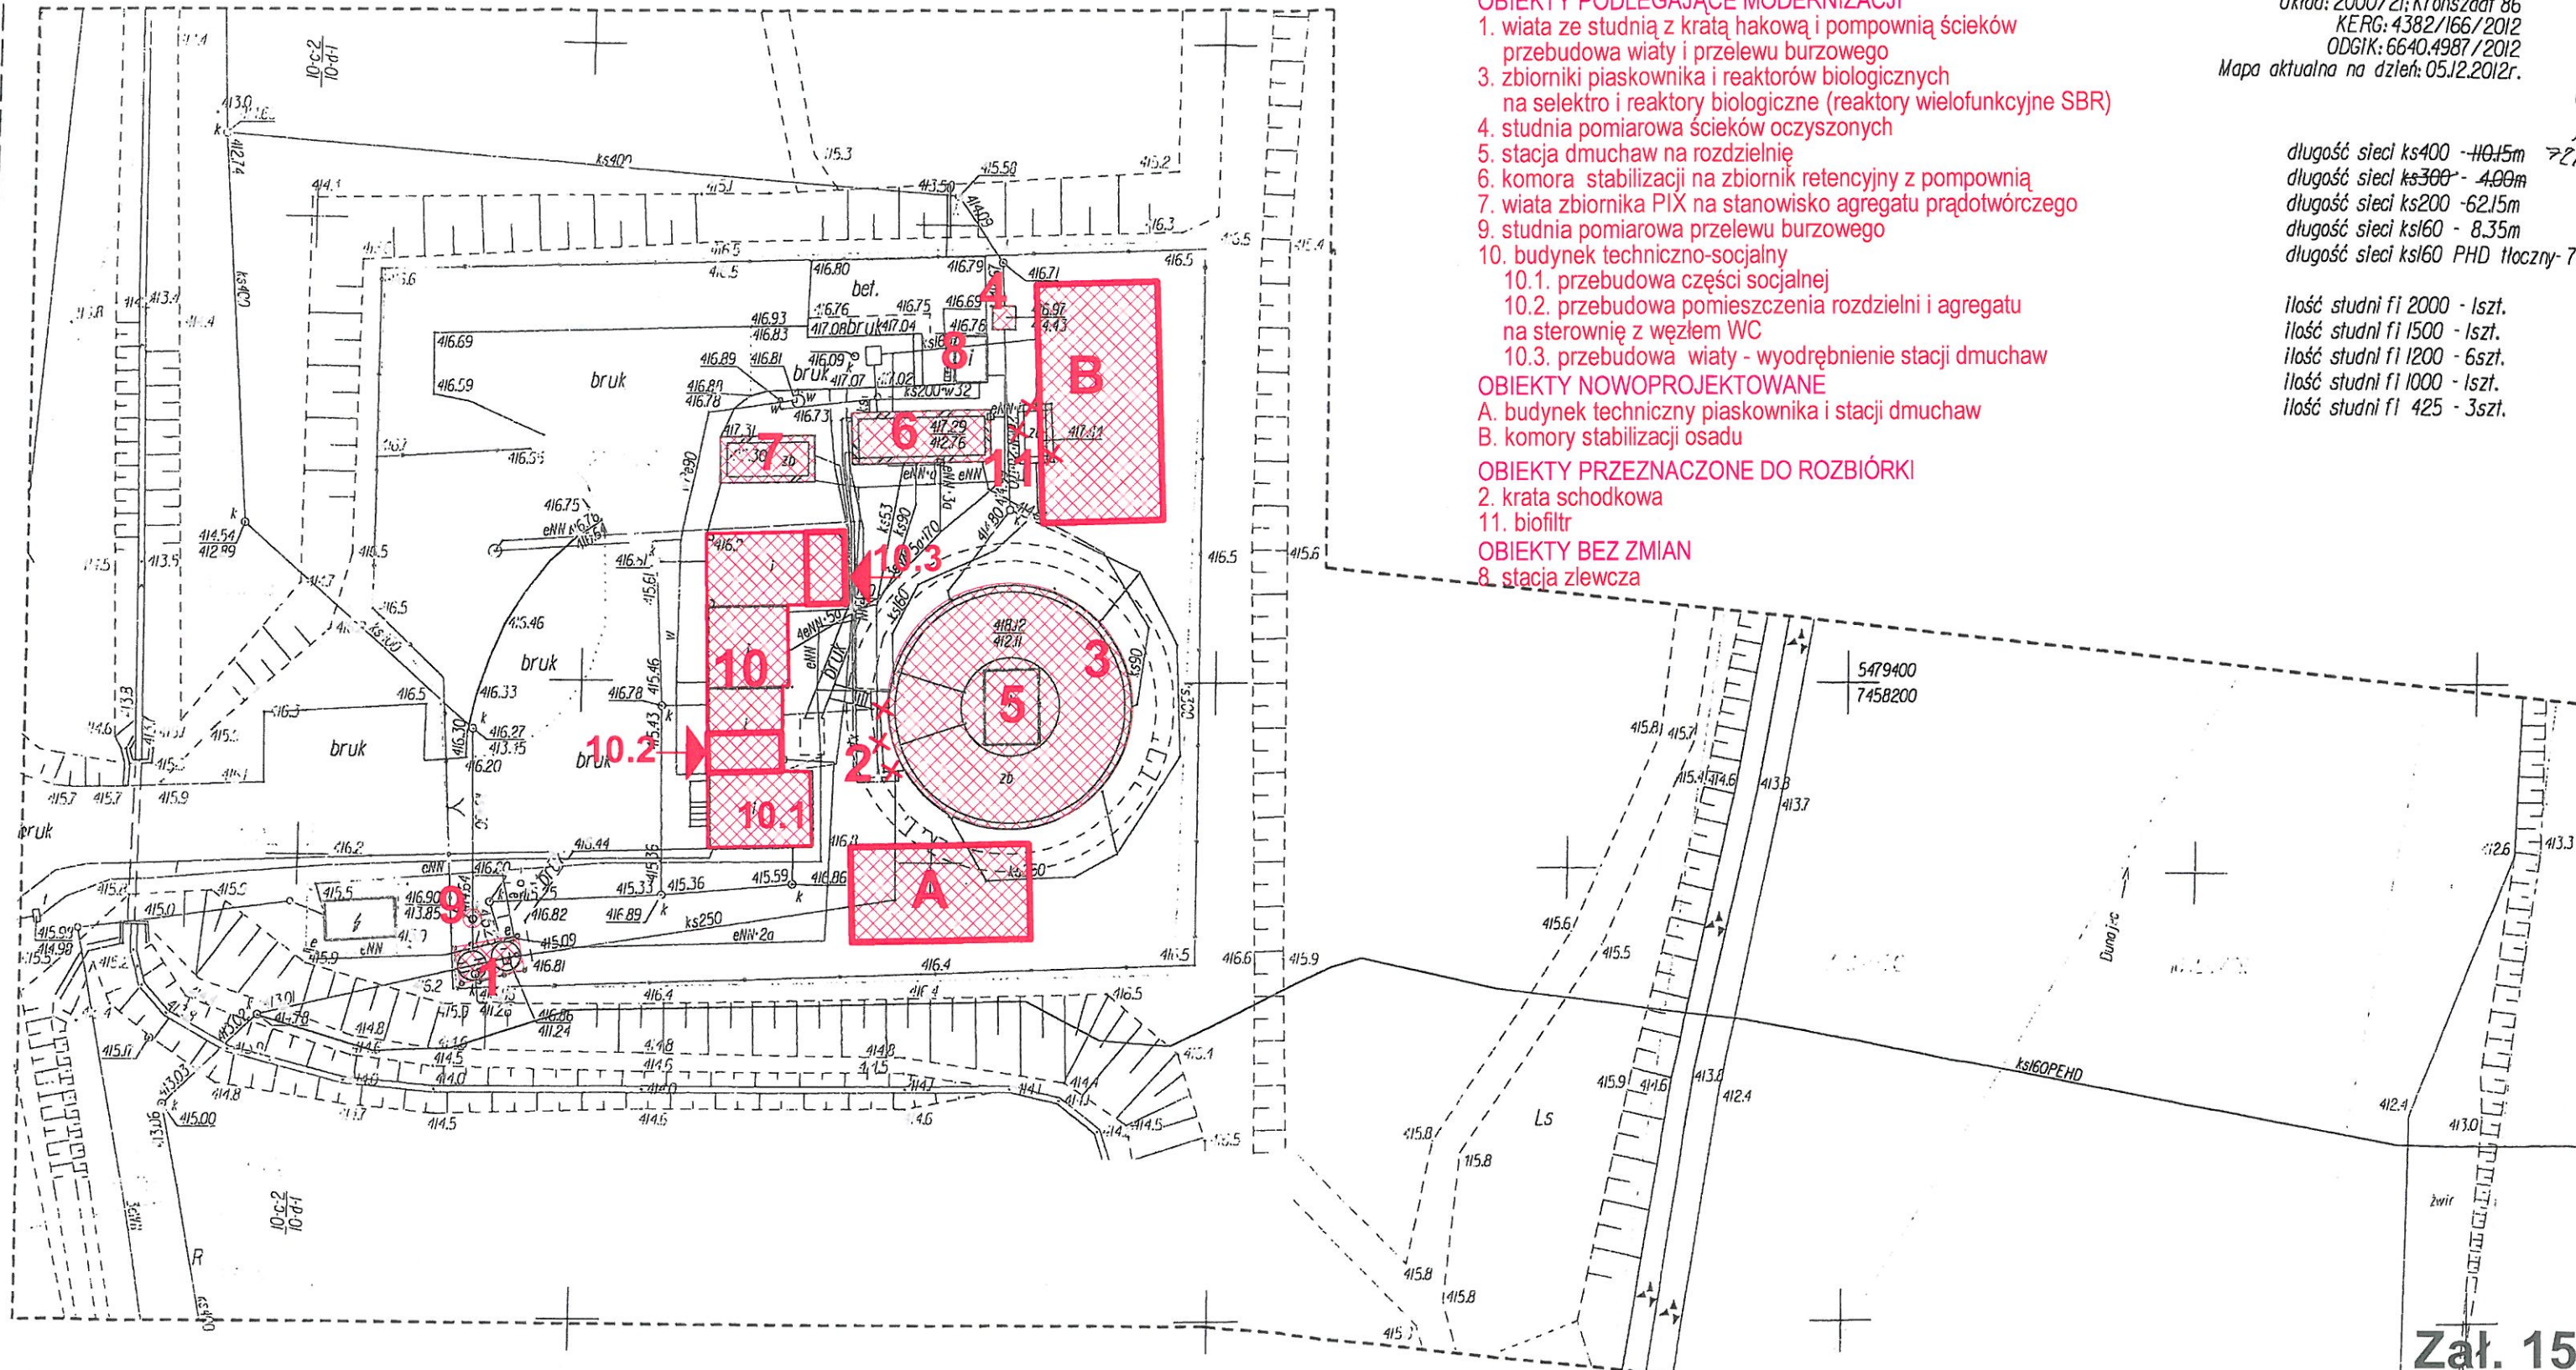

Zał. 15

plan-sytuacyjny do inwestycji
rozbudowy i modernizacji oczyszczalni
w Krościenku n/Dunajcem